




PLANTA SEGONA - ESCALA A - PORTA 3

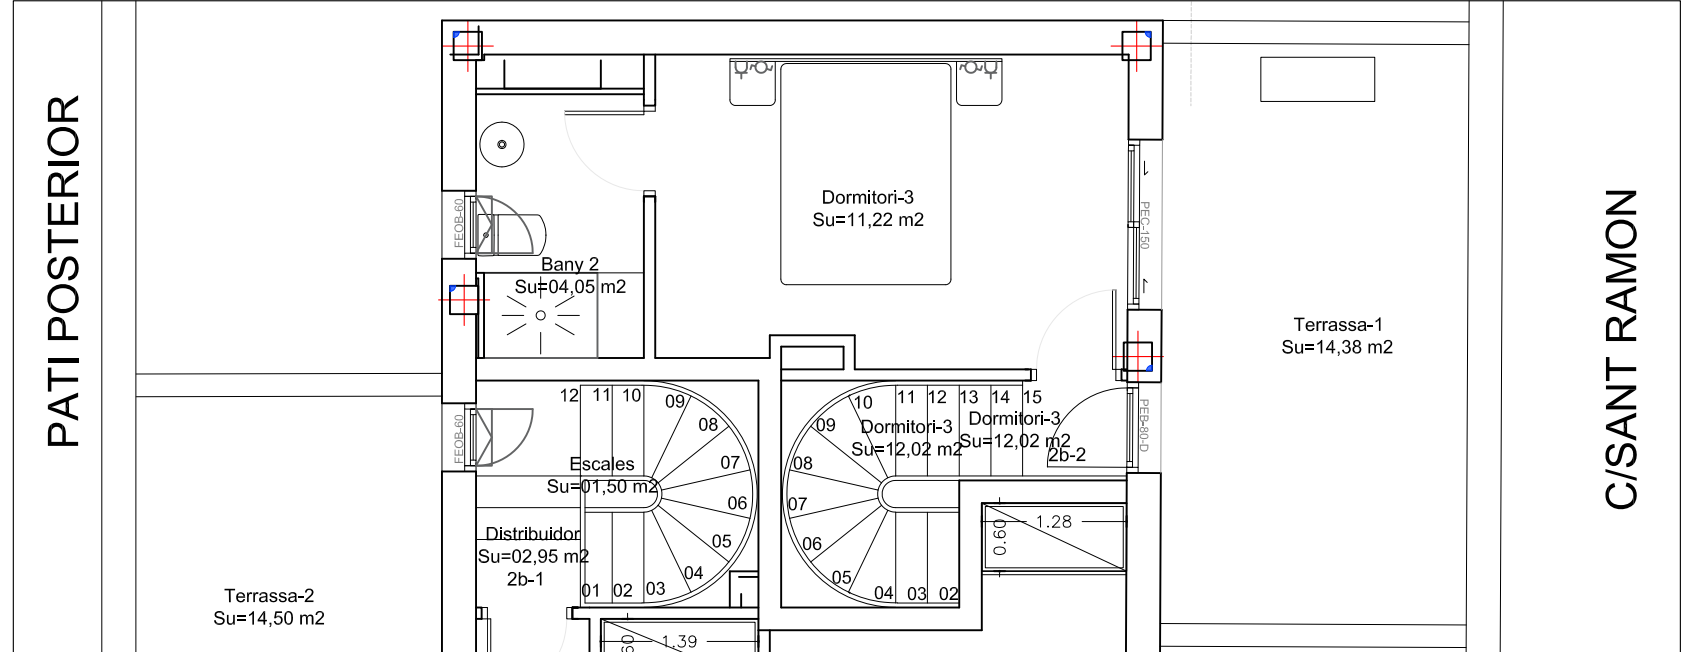

SOTACOBERTA

PLANTA SEGONA		PLANTA SOTACOBERTA	
18 HABITATGE P2-B-2on Dúplex	SUP. ÚTIL	18 HABITATGE P2-B-2on Dúplex	SUP. ÚTIL
interior		interior	
1 Estar Menjador	21,09 m ²	1 Dormitori 3	11,22 m ²
2 Cuina	8,31 m ²	2 Bany 2	4,05 m ²
3 Dormitori 1	10,82 m ²	3 Escaleres	1,00 m ²
4 Dormitori 2	6,95 m ²	4 Distribuidor	1,16 m ²
5 Dormitori 3	6,95 m ²	TOTAL INTERIOR	17,43 m²
6 Distribuidor	3,99 m ²	exterior	
7 Safareig	1,23 m ²	Terrassa 1	14,38 m ²
8 Bany	5,75 m ²	TOTAL EXTERIOR	14,38 m²
9 Escaleres	1,67 m ²	TOTAL	31,81 m²
TOTAL INTERIOR	66,76 m²		
exterior			
Terrassa	2,70 m ²		
TOTAL EXTERIOR	2,70 m²		
TOTAL	69,46 m²		

C/SANT RAMON

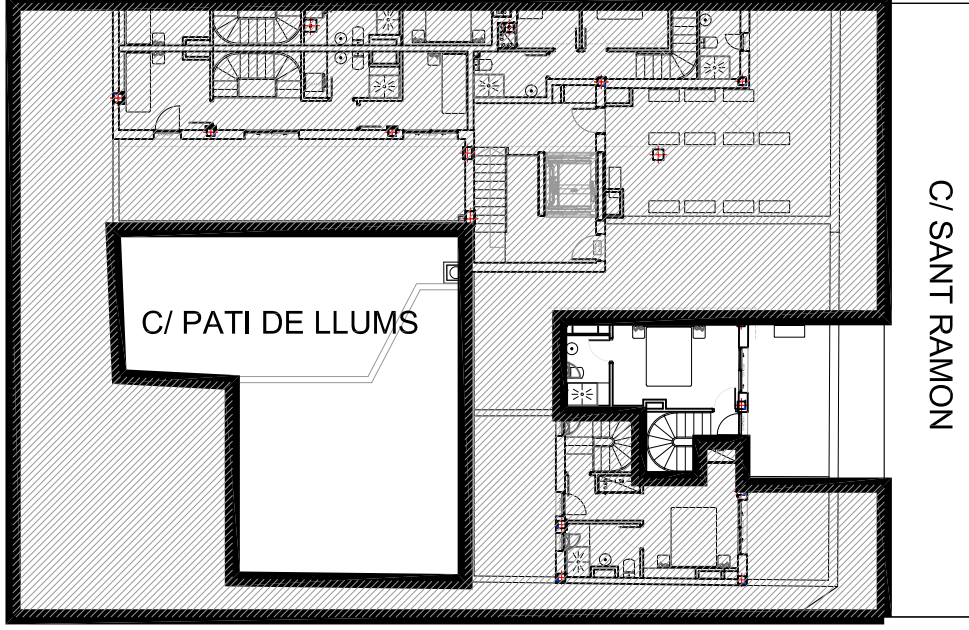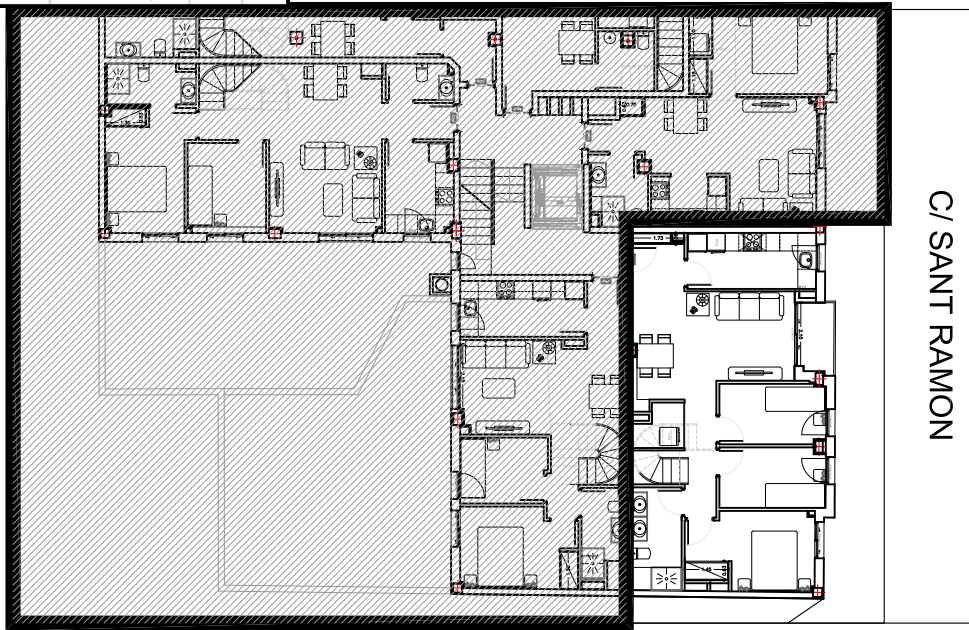

SITUACIÓ GENERAL

Rv 24/01/2022

